
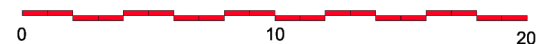


Mått kontrollerade på plats.
Uppritad efter handritad skiss upprättad av
Rune Hansson Arkitekt SAR.

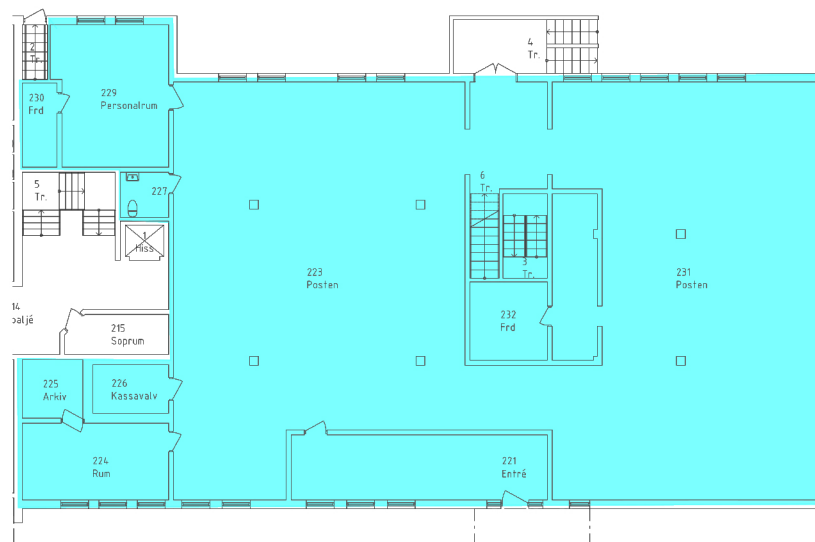

BET	ANT	JÄRNINGEN AVSER	DATUM	SIGN
RELATIONSHANDLING				
LOKALISERINGSPLAN				
PELAREN 3 SBA-INVENTERING				
FÄSTFÖRLINR 4214	BYGGNADEN 01	PROJEKTNR -	PRODUCENT HUGGE E	MÅNGFÖRBILDRING S
▶ A FIRETECH ENGINEERING EMIRON AB				
-				
-				
UPPDRAG NR 2859_428	RITADKONSTR. CWS	HANDELÄGARE A. WAARA		
DATUM 2015-04-30	PRODUKTUTVECKLINGSGRUPP T. OLFSSON			
PELAREN 3 PLAN 2 ÖVERSIKT PLANKRITNING				
SKALA A1 1:100 A3 1:200	RITNINGENS NUMMER A400-10200-421401			BETT -

PL0: 2015-05-26, 14:01 F:\HUSE FASTIGHETER\OBJEKT\SPA\4214\PELAREN 3- E2\RTNINGAR\ANODELL\4.00-P0200-4214\01.DWG .asa

RText (RText)

REFERENCES:

LAGER: