




Förklaringar

Mått kontrollerade på plats.

Uppritad efter handritad skiss upprättad av Rune Hansson Arkitekt SAR.

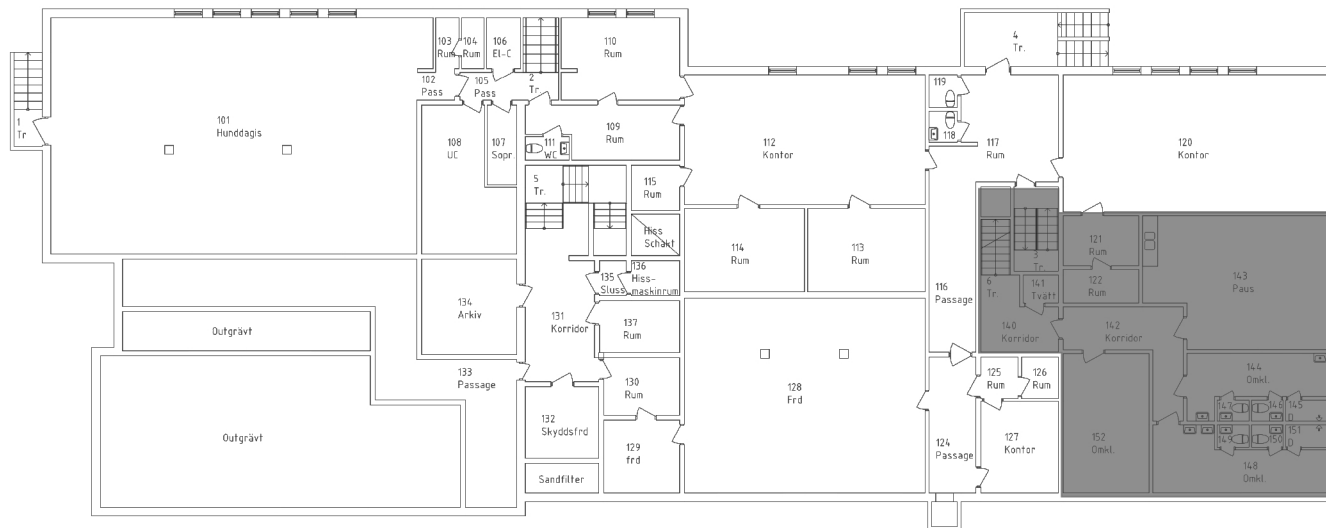

BET	ANT	ÄNDRINGEN AVSER	DATUM	SIGN
RELATIONSHANDLING				
				
LOKALISERINGSPLAN				
				
PELAREN 3 SBA-INVENTERING				
FASTIGH.NR	BYGGN.NR	PROJEKTNR	PROJEKTSIV. HUGO	
4214	01		E. Magnusson	
A FIRETECH ENGINEERING EMRON AB				
-				
-				
UPPERING.NR	RIKTNOMSTR.	MARKLÖSSARE		
2859,428	CWS	Å. WAARA		
DATUM	PROJEKTERINGSANSVAV	PROJEKTERINGSANSVAV		
2015-04-30	T. OLOFSSON	T. OLOFSSON		
PELAREN 3				
PLAN 1				
ÖVERSIKT				
PLANRITNING				
SKALA	RITNINGNUMMER	BET		
A1 1:100 A3 1:200	A400-10100-421401	-		

P.L.O. 2015-05-26; 14-02; F.VILIGE FASTIGHETER/OBJEKT: SBA-VAZ4; PELAREN 3 - EZARITNINGAR/ANFÖRELL: V400-P0001-4; 14/01/2016; 053

XREFS: RText (RText)

LAGER: